ANSICHTEN

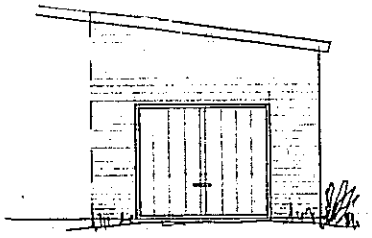

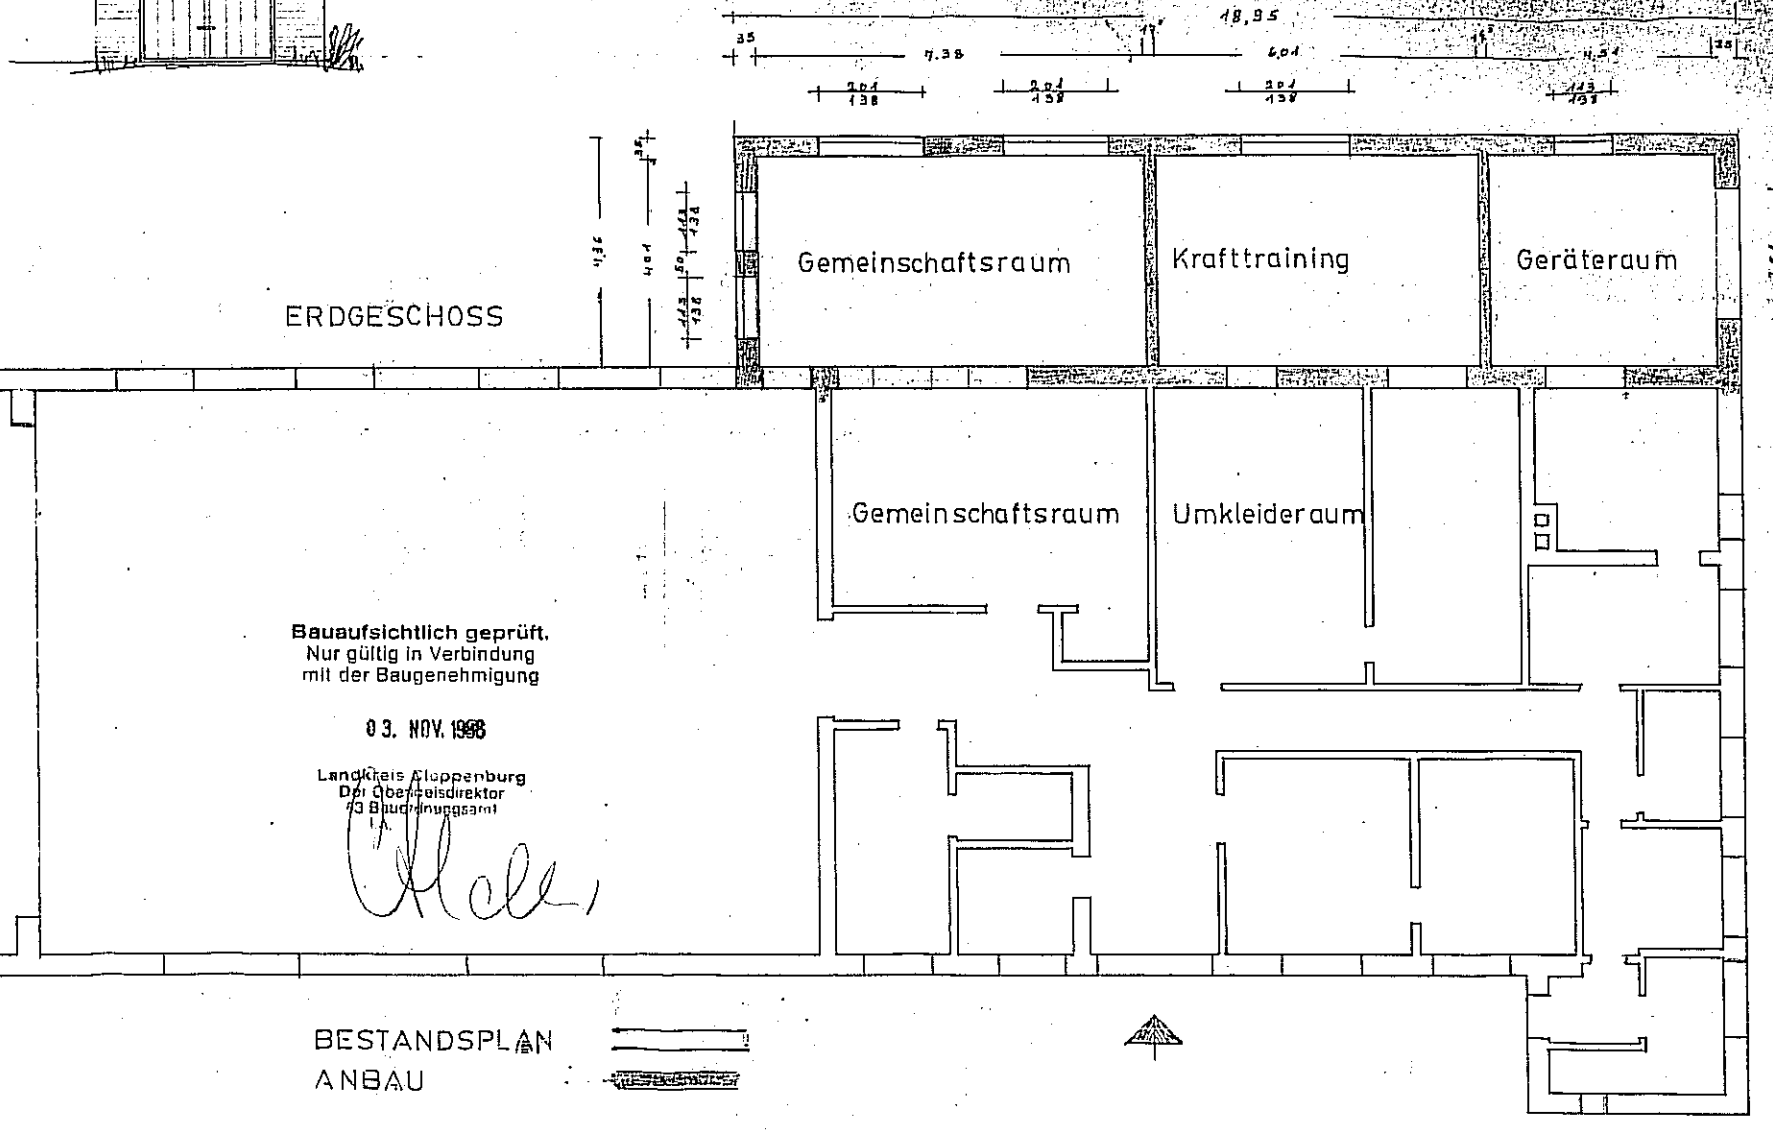

Bauaufsichtlich geprüft.
Nur gültig in Verbindung
mit der Baugenehmigung

03. NOV. 1998

Landkreis Cloppenburg
Der Oberkreisdirektor
63 Bauordnungsamt

BESTANDSPLAN
ANBAU

DER VORSTAND:

e.V. SV Ka